


ARCHITECTENBUREAU
KRIS PEETERS
BV BVBA

BRUSSELSTRAAT 23/1 1702 GROOFGARDEN Architect.kris.peeters@telenet.be TEL +32 2 466 84 57 GSM +32 475 80 38 94

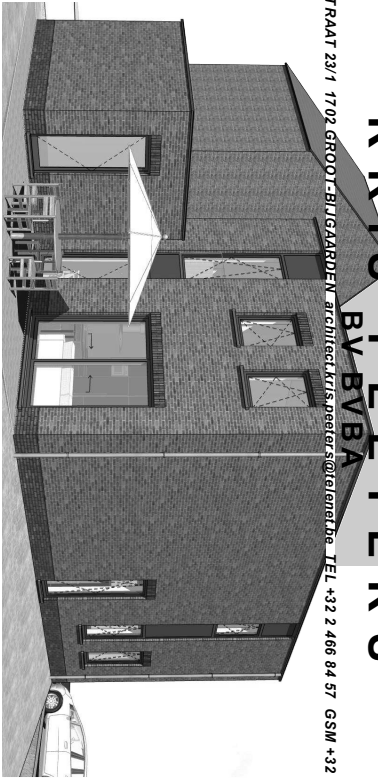

het oplichten van een
VRIJSTAANDE WONING

1703 SCHEPDAAL
HOEVESTRAAT

6de AFDELING
SECTIE B
deel 340 T

B O U W H E E R
Dhr. SPAPENS Tony
BATO NV
Ninoofsesteenweg 1144
1703 SCHEPDAAL
02 567 24 46

AS-BUILT-PLANNEN

DATUM
donderdag 6 juni 2019
woensdag 16 december 2015
AANDUIDING
2_0.pln 2015970_05 AS-BUILT-PLAN_201505
2_0.pln 2015970_03 AANVRAAG_201505


ARCHITECT
KRIS PEETERS
AANNEMER
BOUWHEER
BATO NV

DOSSIERNUMMER	SCHAAL	PLANNUMMER
201505	vlg. aanduidingen plan	1/11




LIGGING

schaal 1:2.500

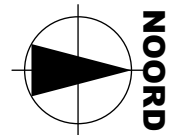

BOUWTERREIN:
HOEVESTRAAT
1703 SCHEPDAAL
6de AFDELING
SECTIE B
deel 340 T

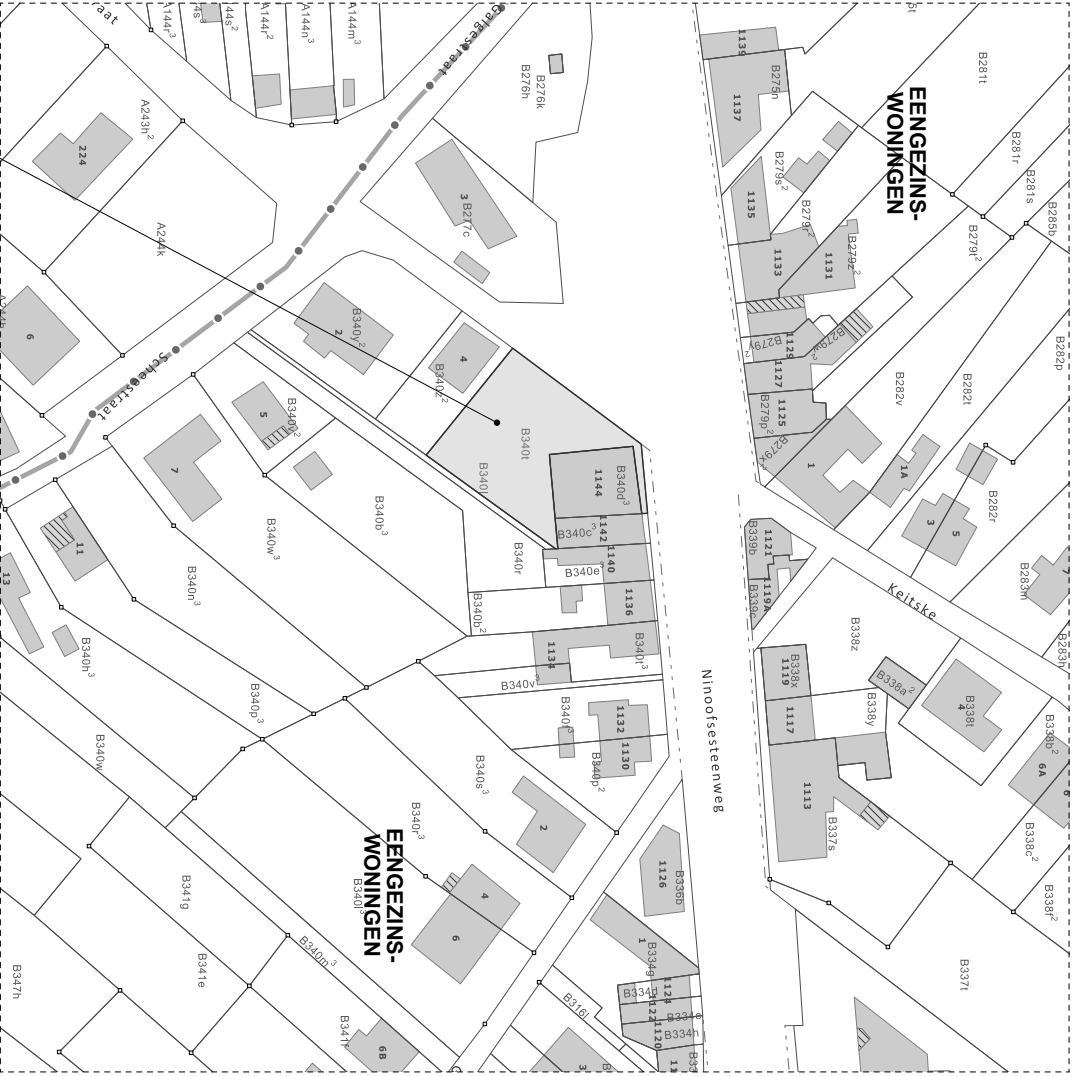

OMGEVING



schaal 1:1.000




TERREINPROFIEL

LEGENDE:

- NIEUWBOUW
- BESTAAND (omgeving)
- VERHARDING
- GROENANPLANTING
- HOOGTEPEIL BOUWWERK
- HOOGTEPEIL BOUWWERK
- HOOGTEPEIL TERREIN
- HOOGTEPEIL TERREIN: aan passen
- OPNAMEPUNT FOTO

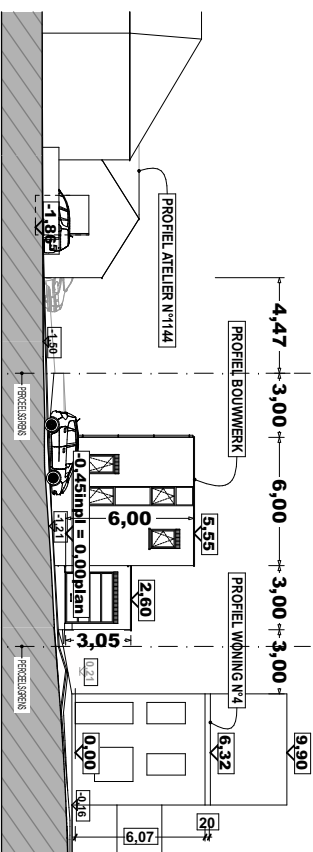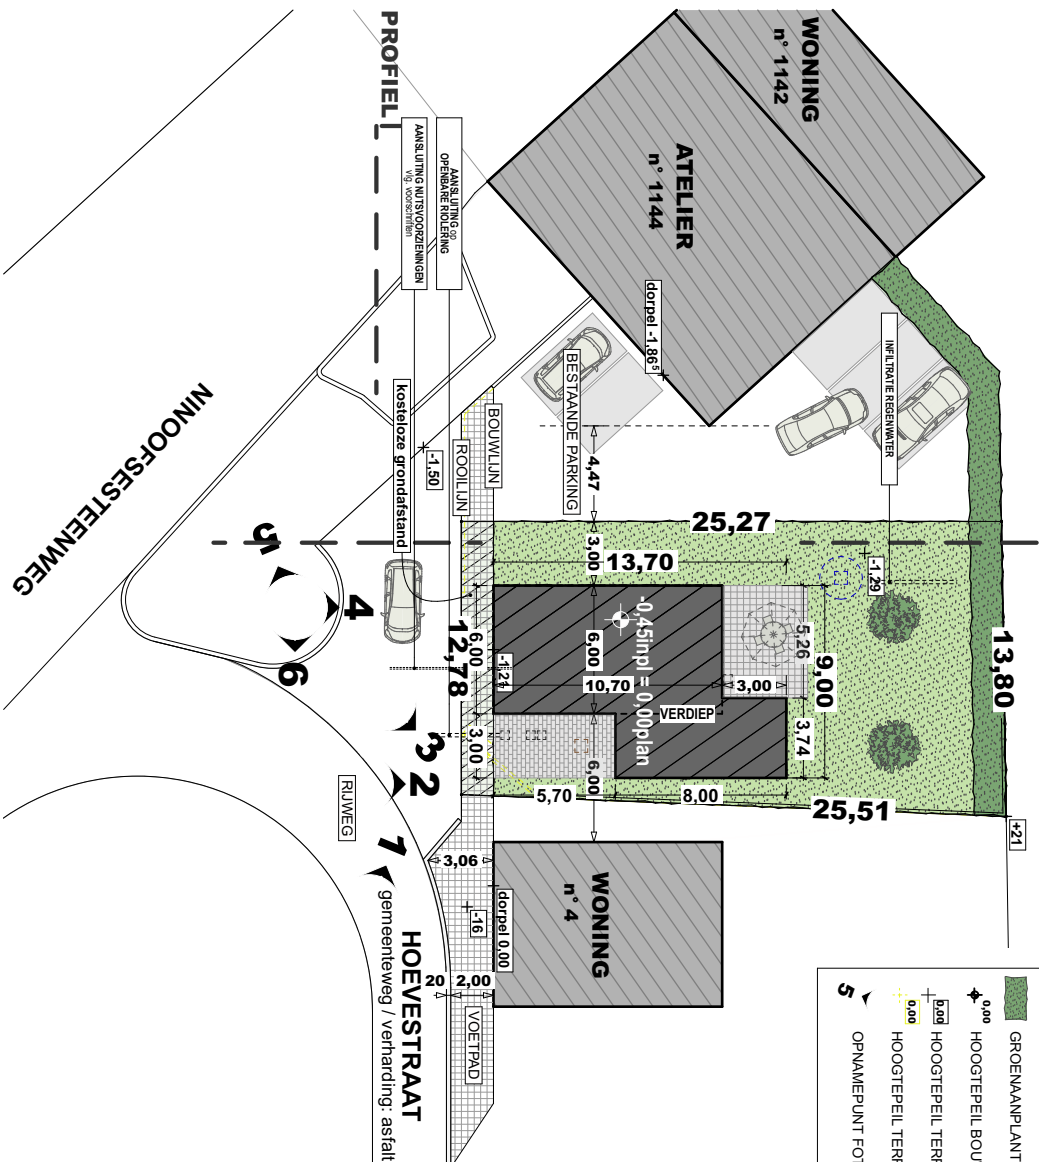

STRAATPROFIEL schaal 1:250

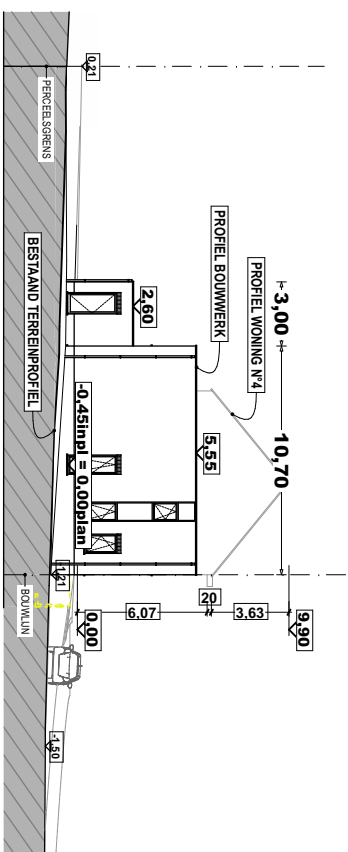

TERREINPROFIEL schaal 1:250

INPLANTING

schaal 1:250


-10,70

-10,70

—3,00



Schaal 1:50

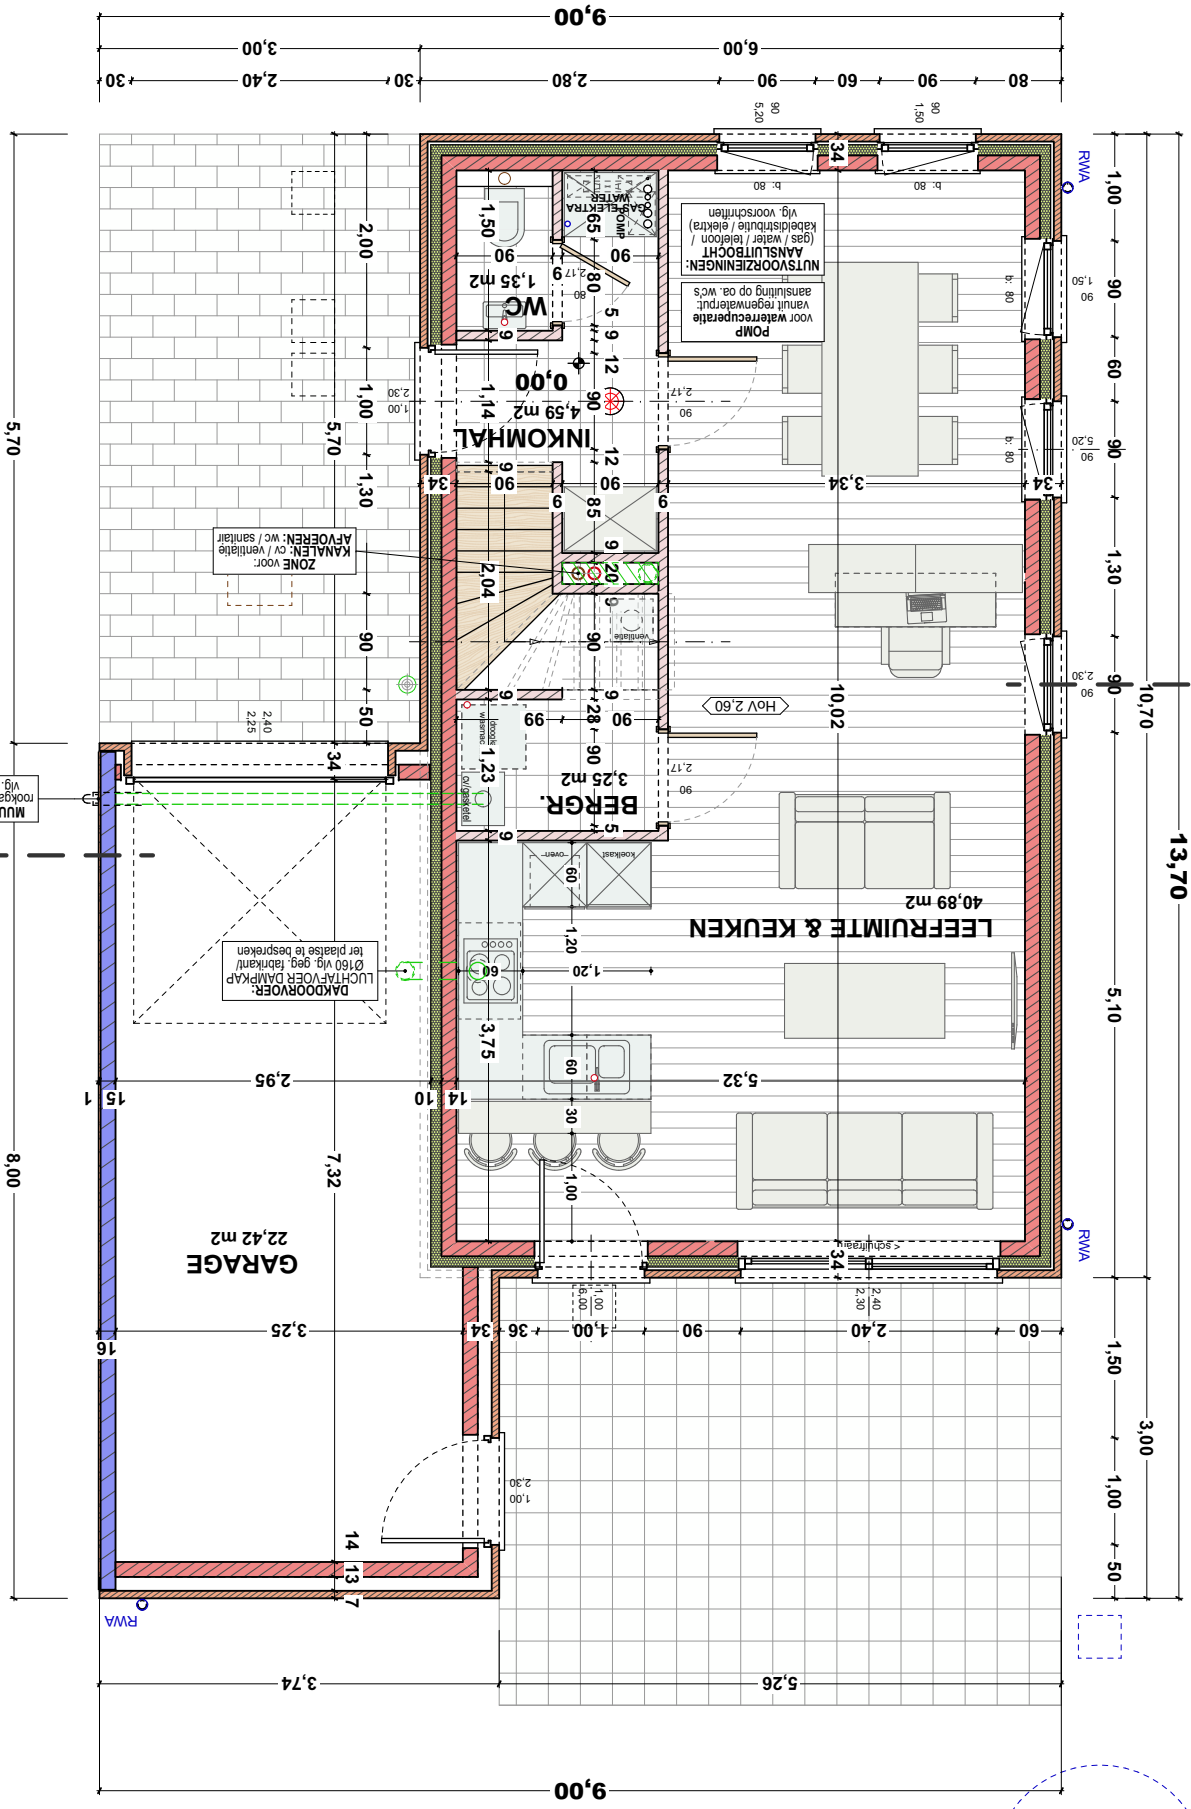


GELIJKVLOERS

schaal 1:50


A-B


A-B

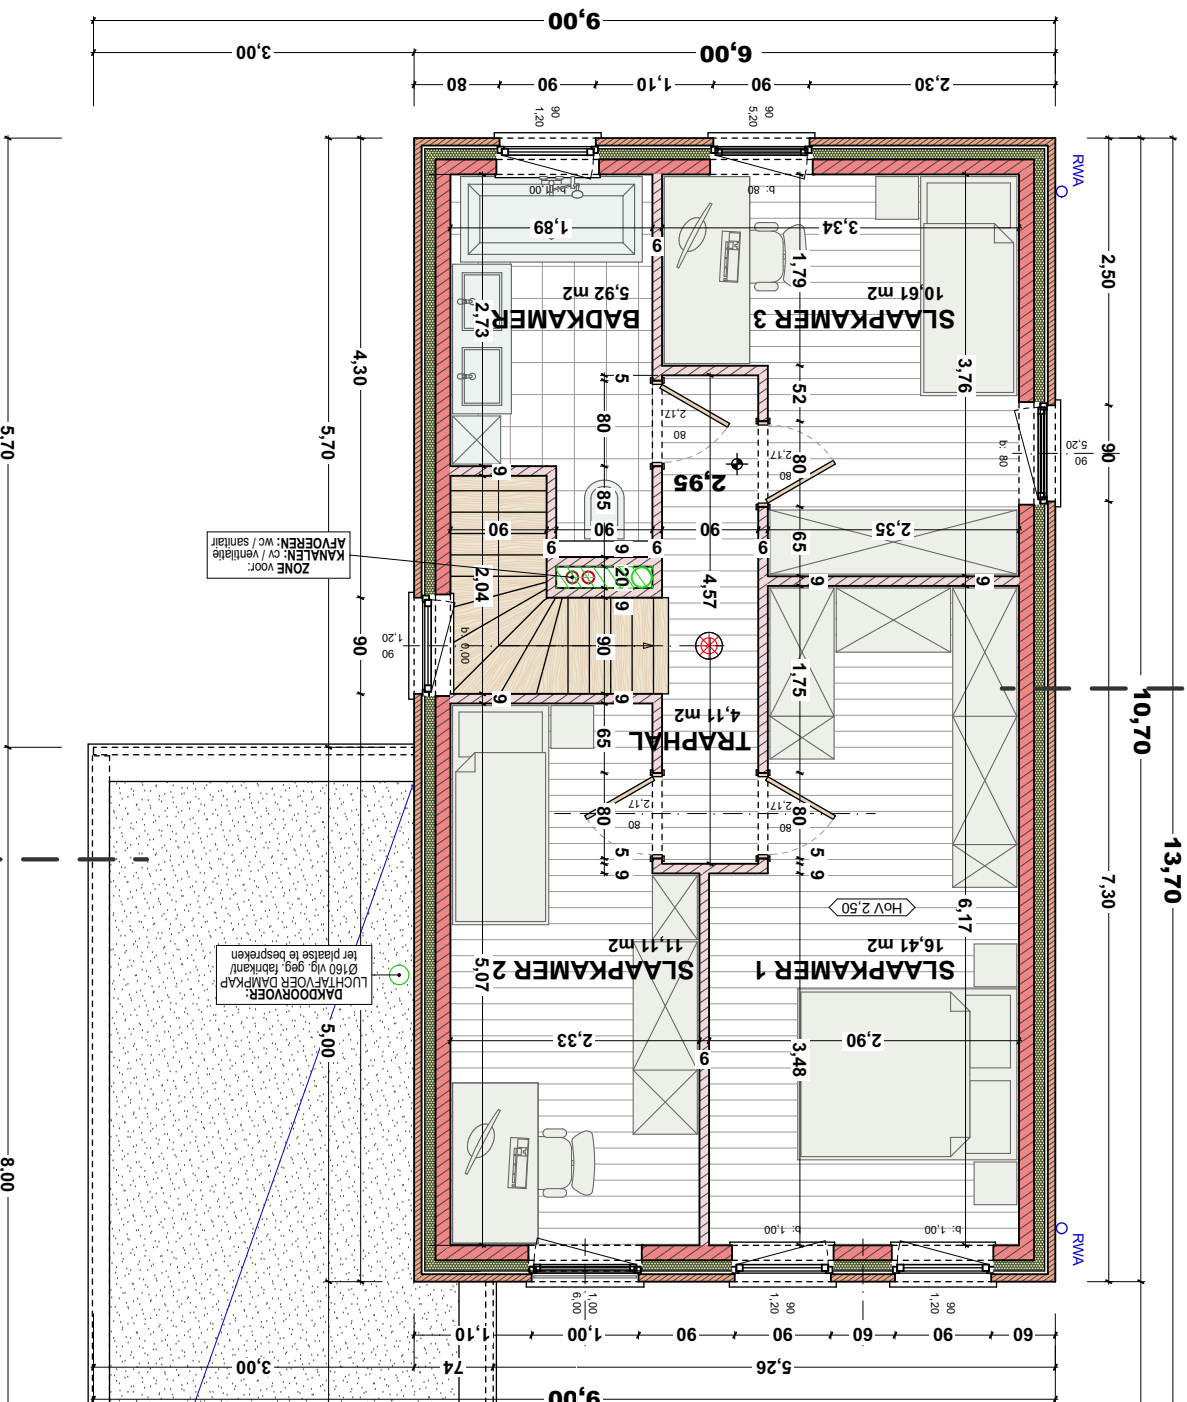

DAKENPLAN

schaal 1:100

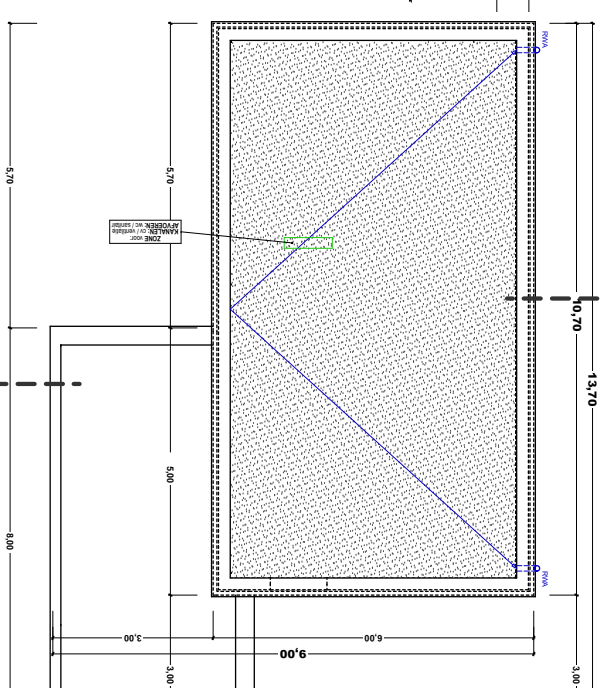


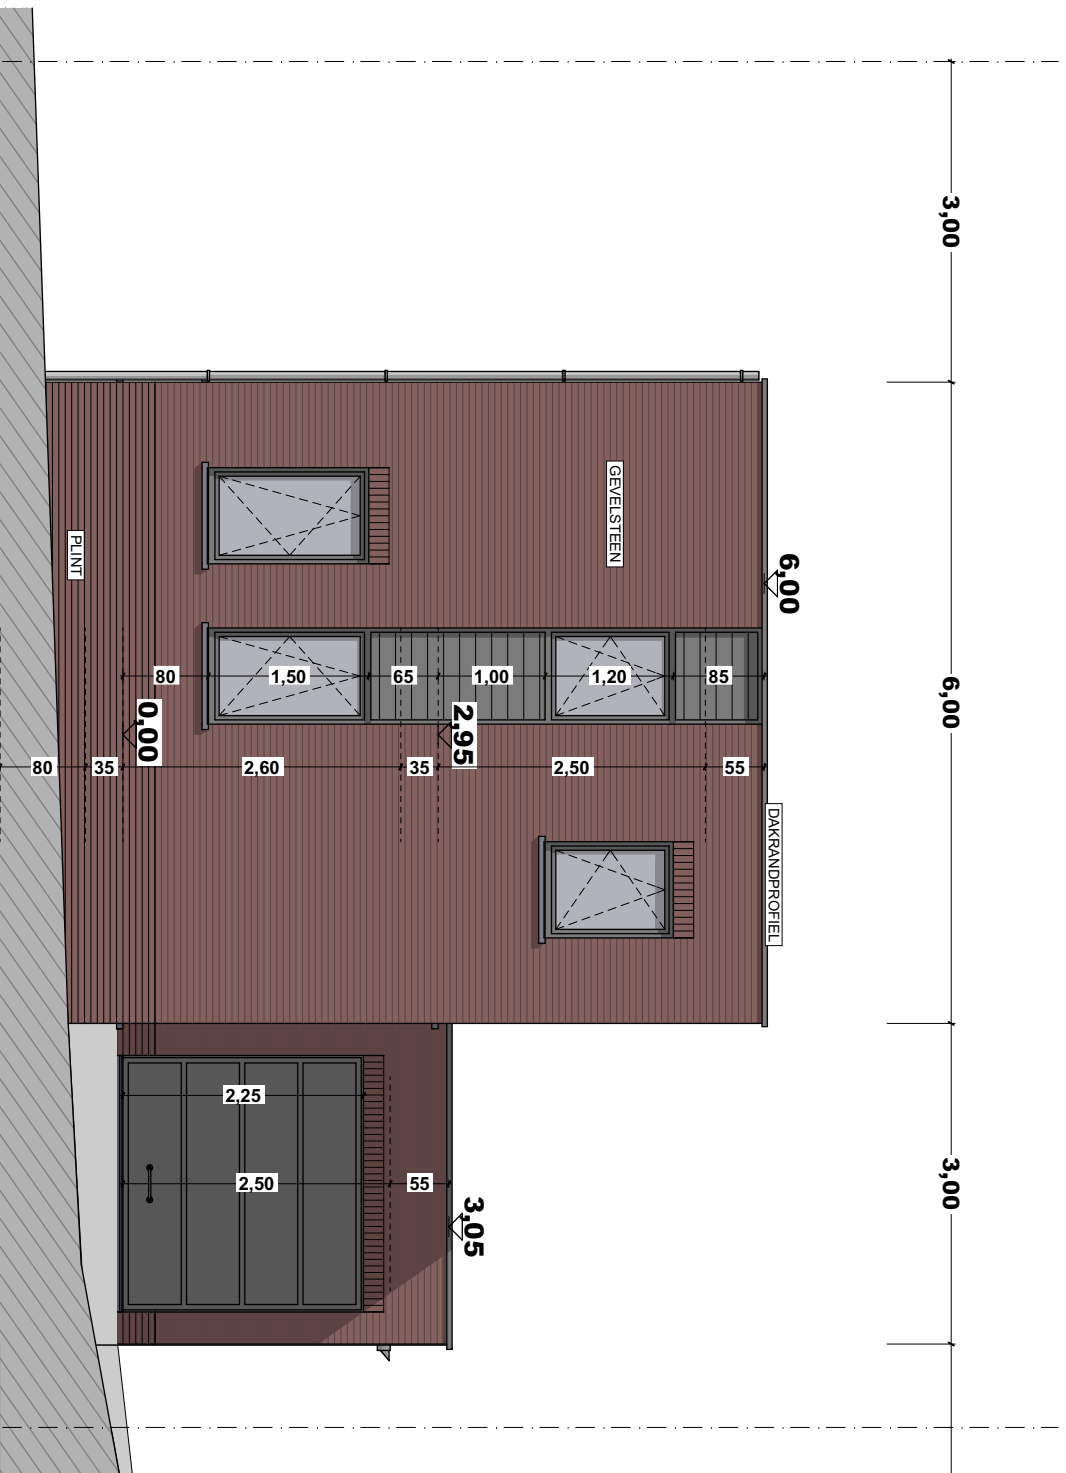


VOORGEVEL

schaal 1:50


GEVELMATERIAAL:

	GEVELSTEEN: baksteen, Kleur rood-bruin
	PLINT: baksteen, kleur rood-bruin, donker gevoged
	GEVELBEPLEISTERING: lichte kleur
	DORPELS: blauwe hardsteen
	REGENWATERAFVOEREN & HANGGOTEN: zink
	DAKRANDPROFIEL: aluminium, kleur donker grijs
	BUITENSCHRIJNWERK: alu., kleur donker grijs
	DUBBEL KLAAR GLAS

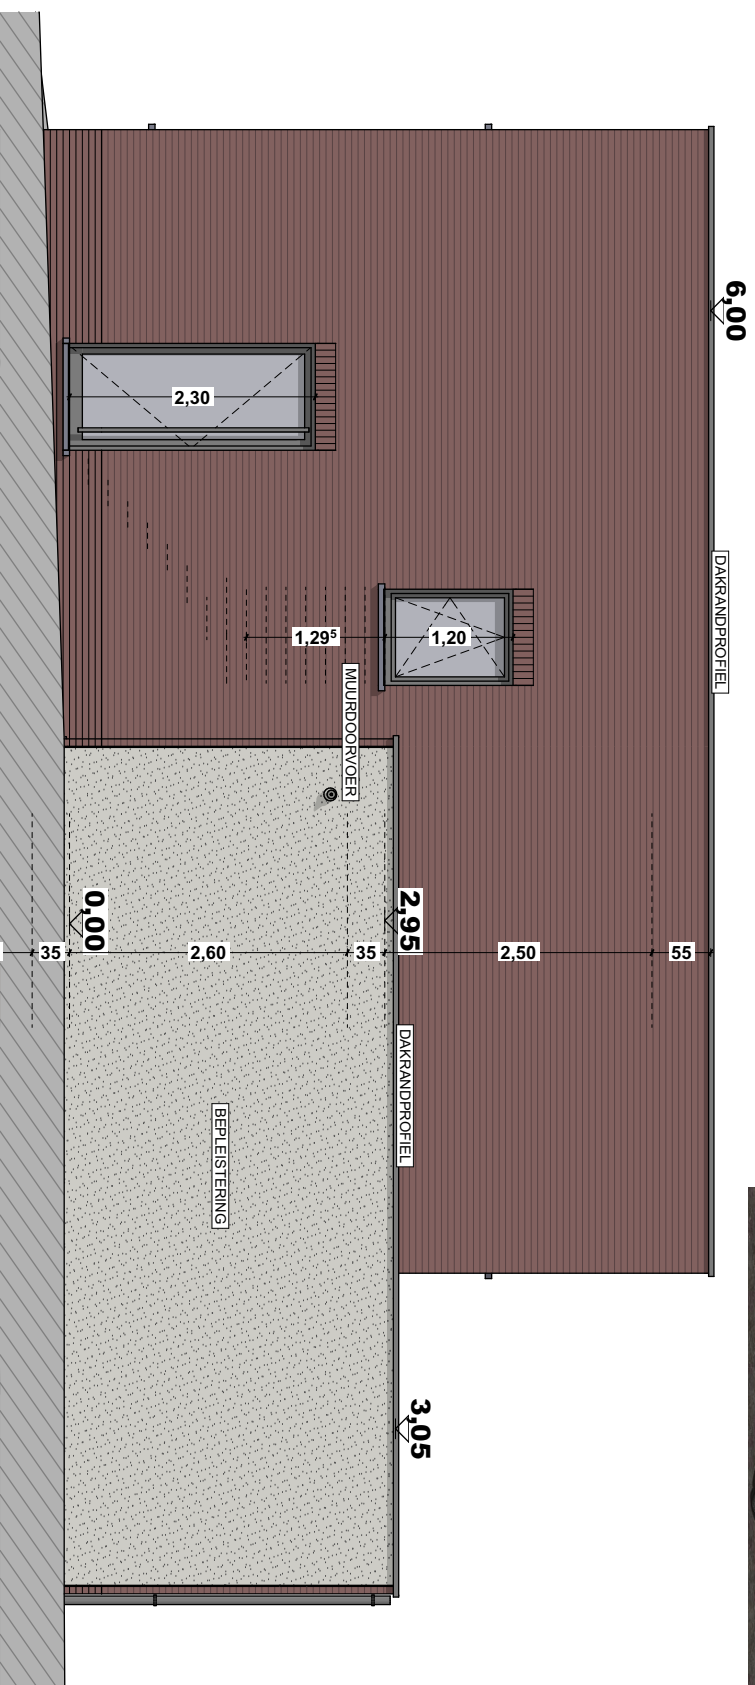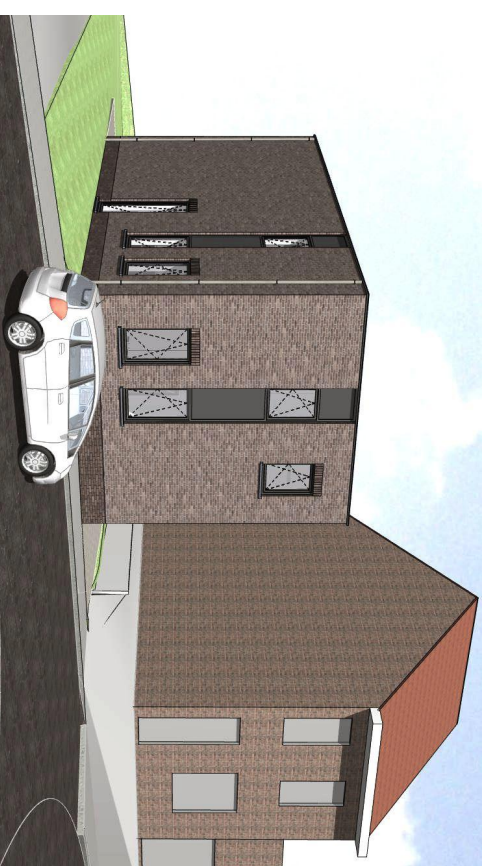

GEVEL RECHTS

schaal 1:50

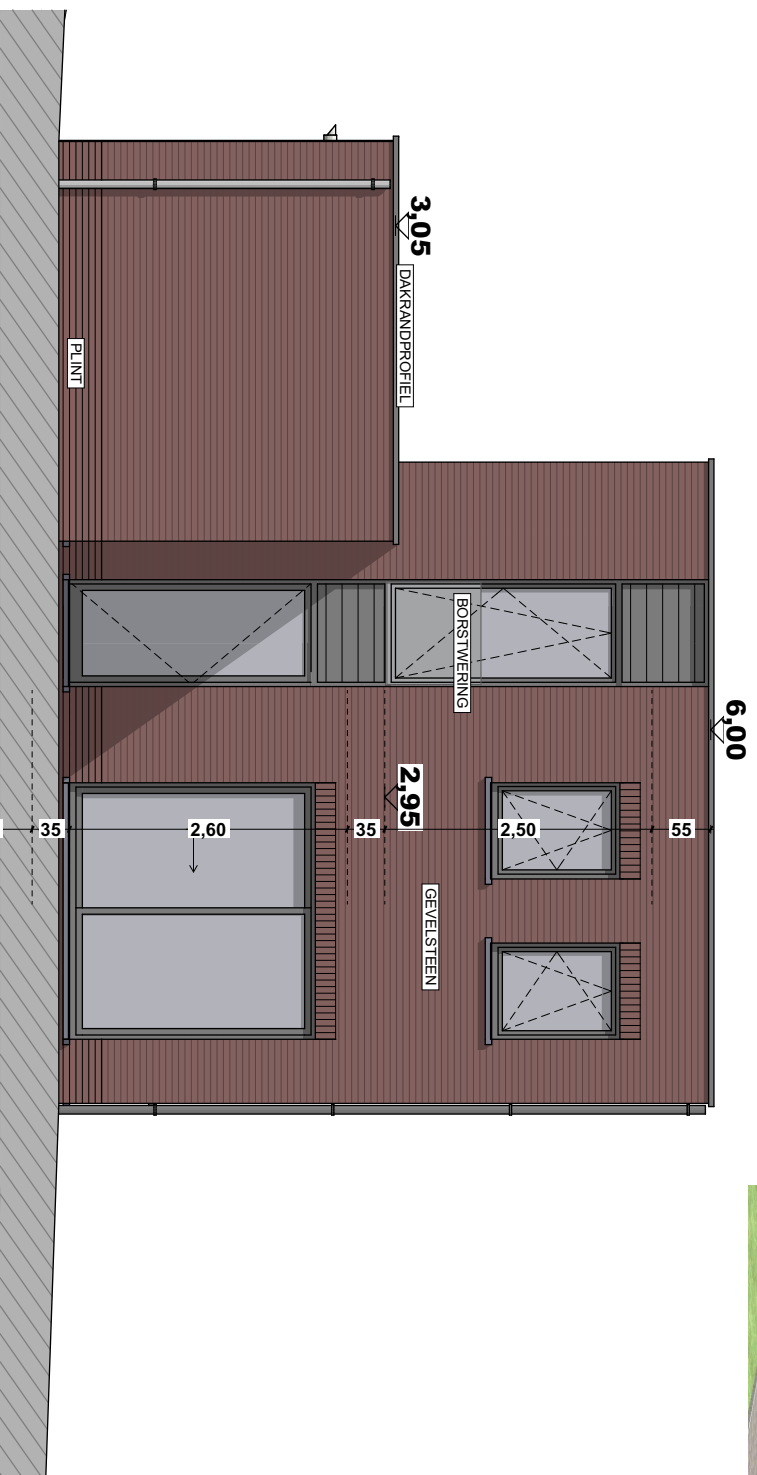

ACHTERGEVEL

schaal 1:50



GEVEL LINKS

schaal 1:50

